


**옥계2단계 하수관로 정비사업  
전체 준공도면 (오수, 우수)**

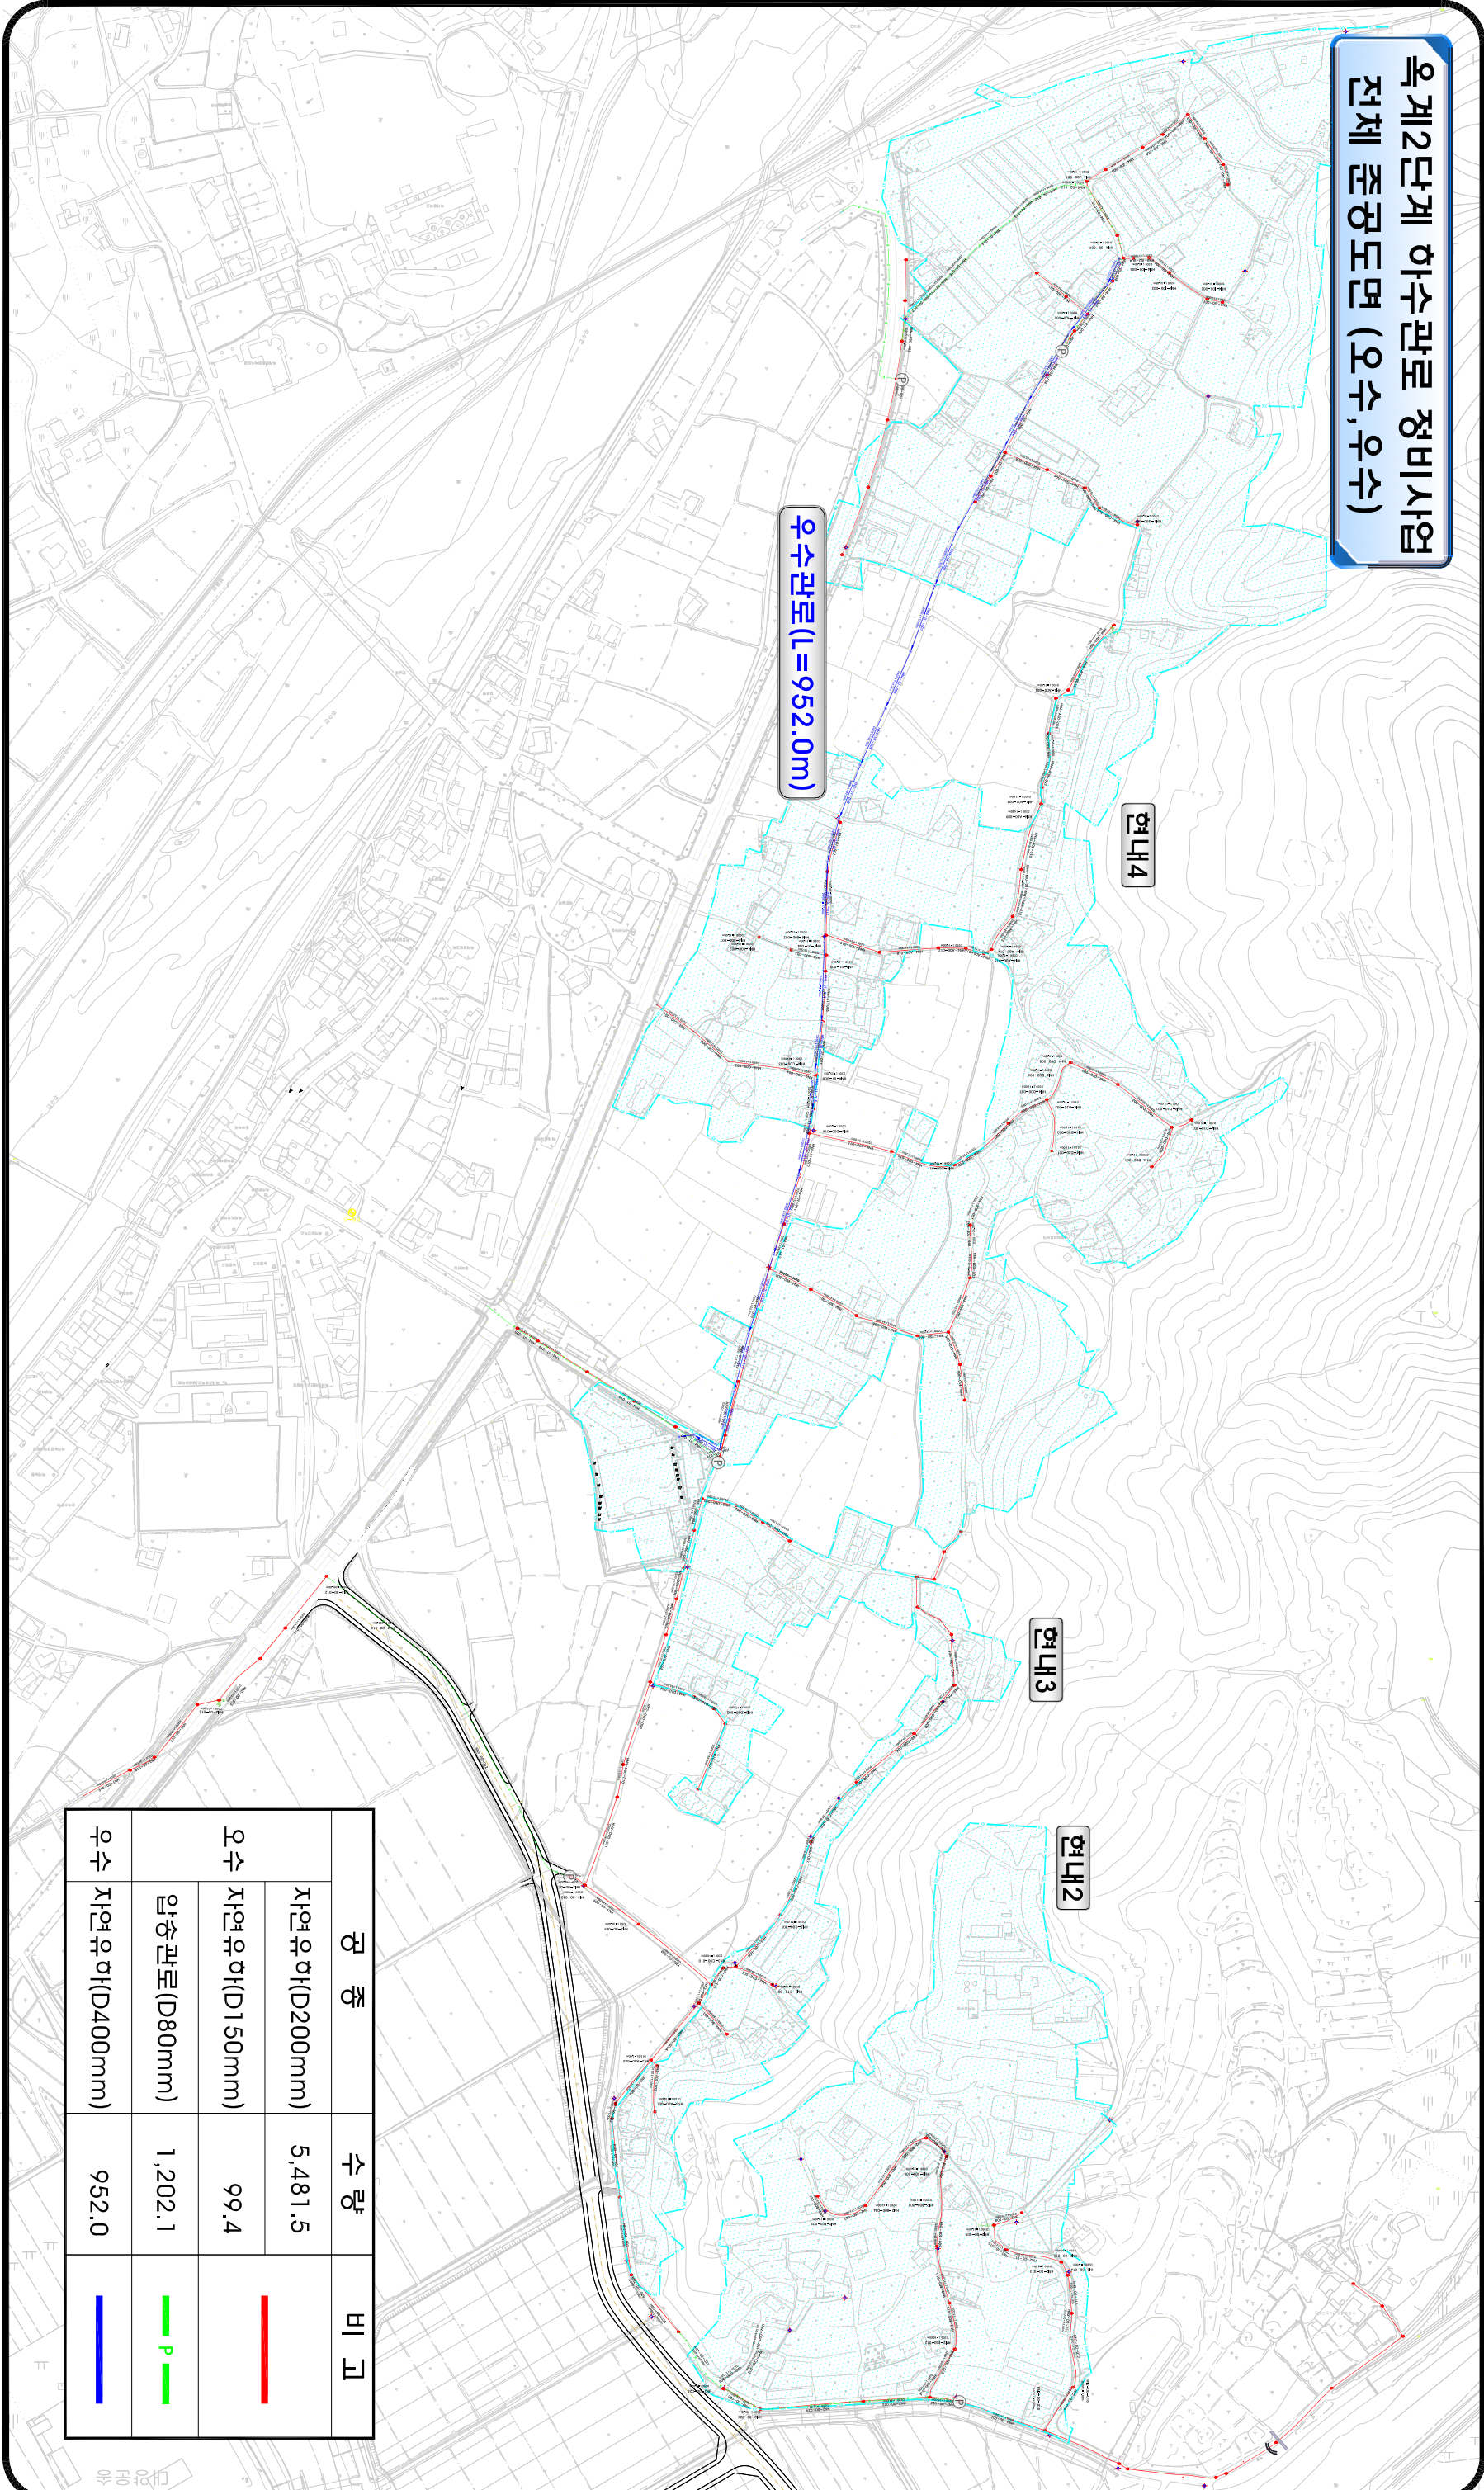

우수관로(L=952.0m)

현내4

현내3

현내2

공종		수량	비고
오수	자연유하(D200mm)	5,481.5	—
	자연유하(D150mm)	99.4	
우수	압송관로(D80mm)	1,202.1	P —
	자연유하(D400mm)	952.0	